


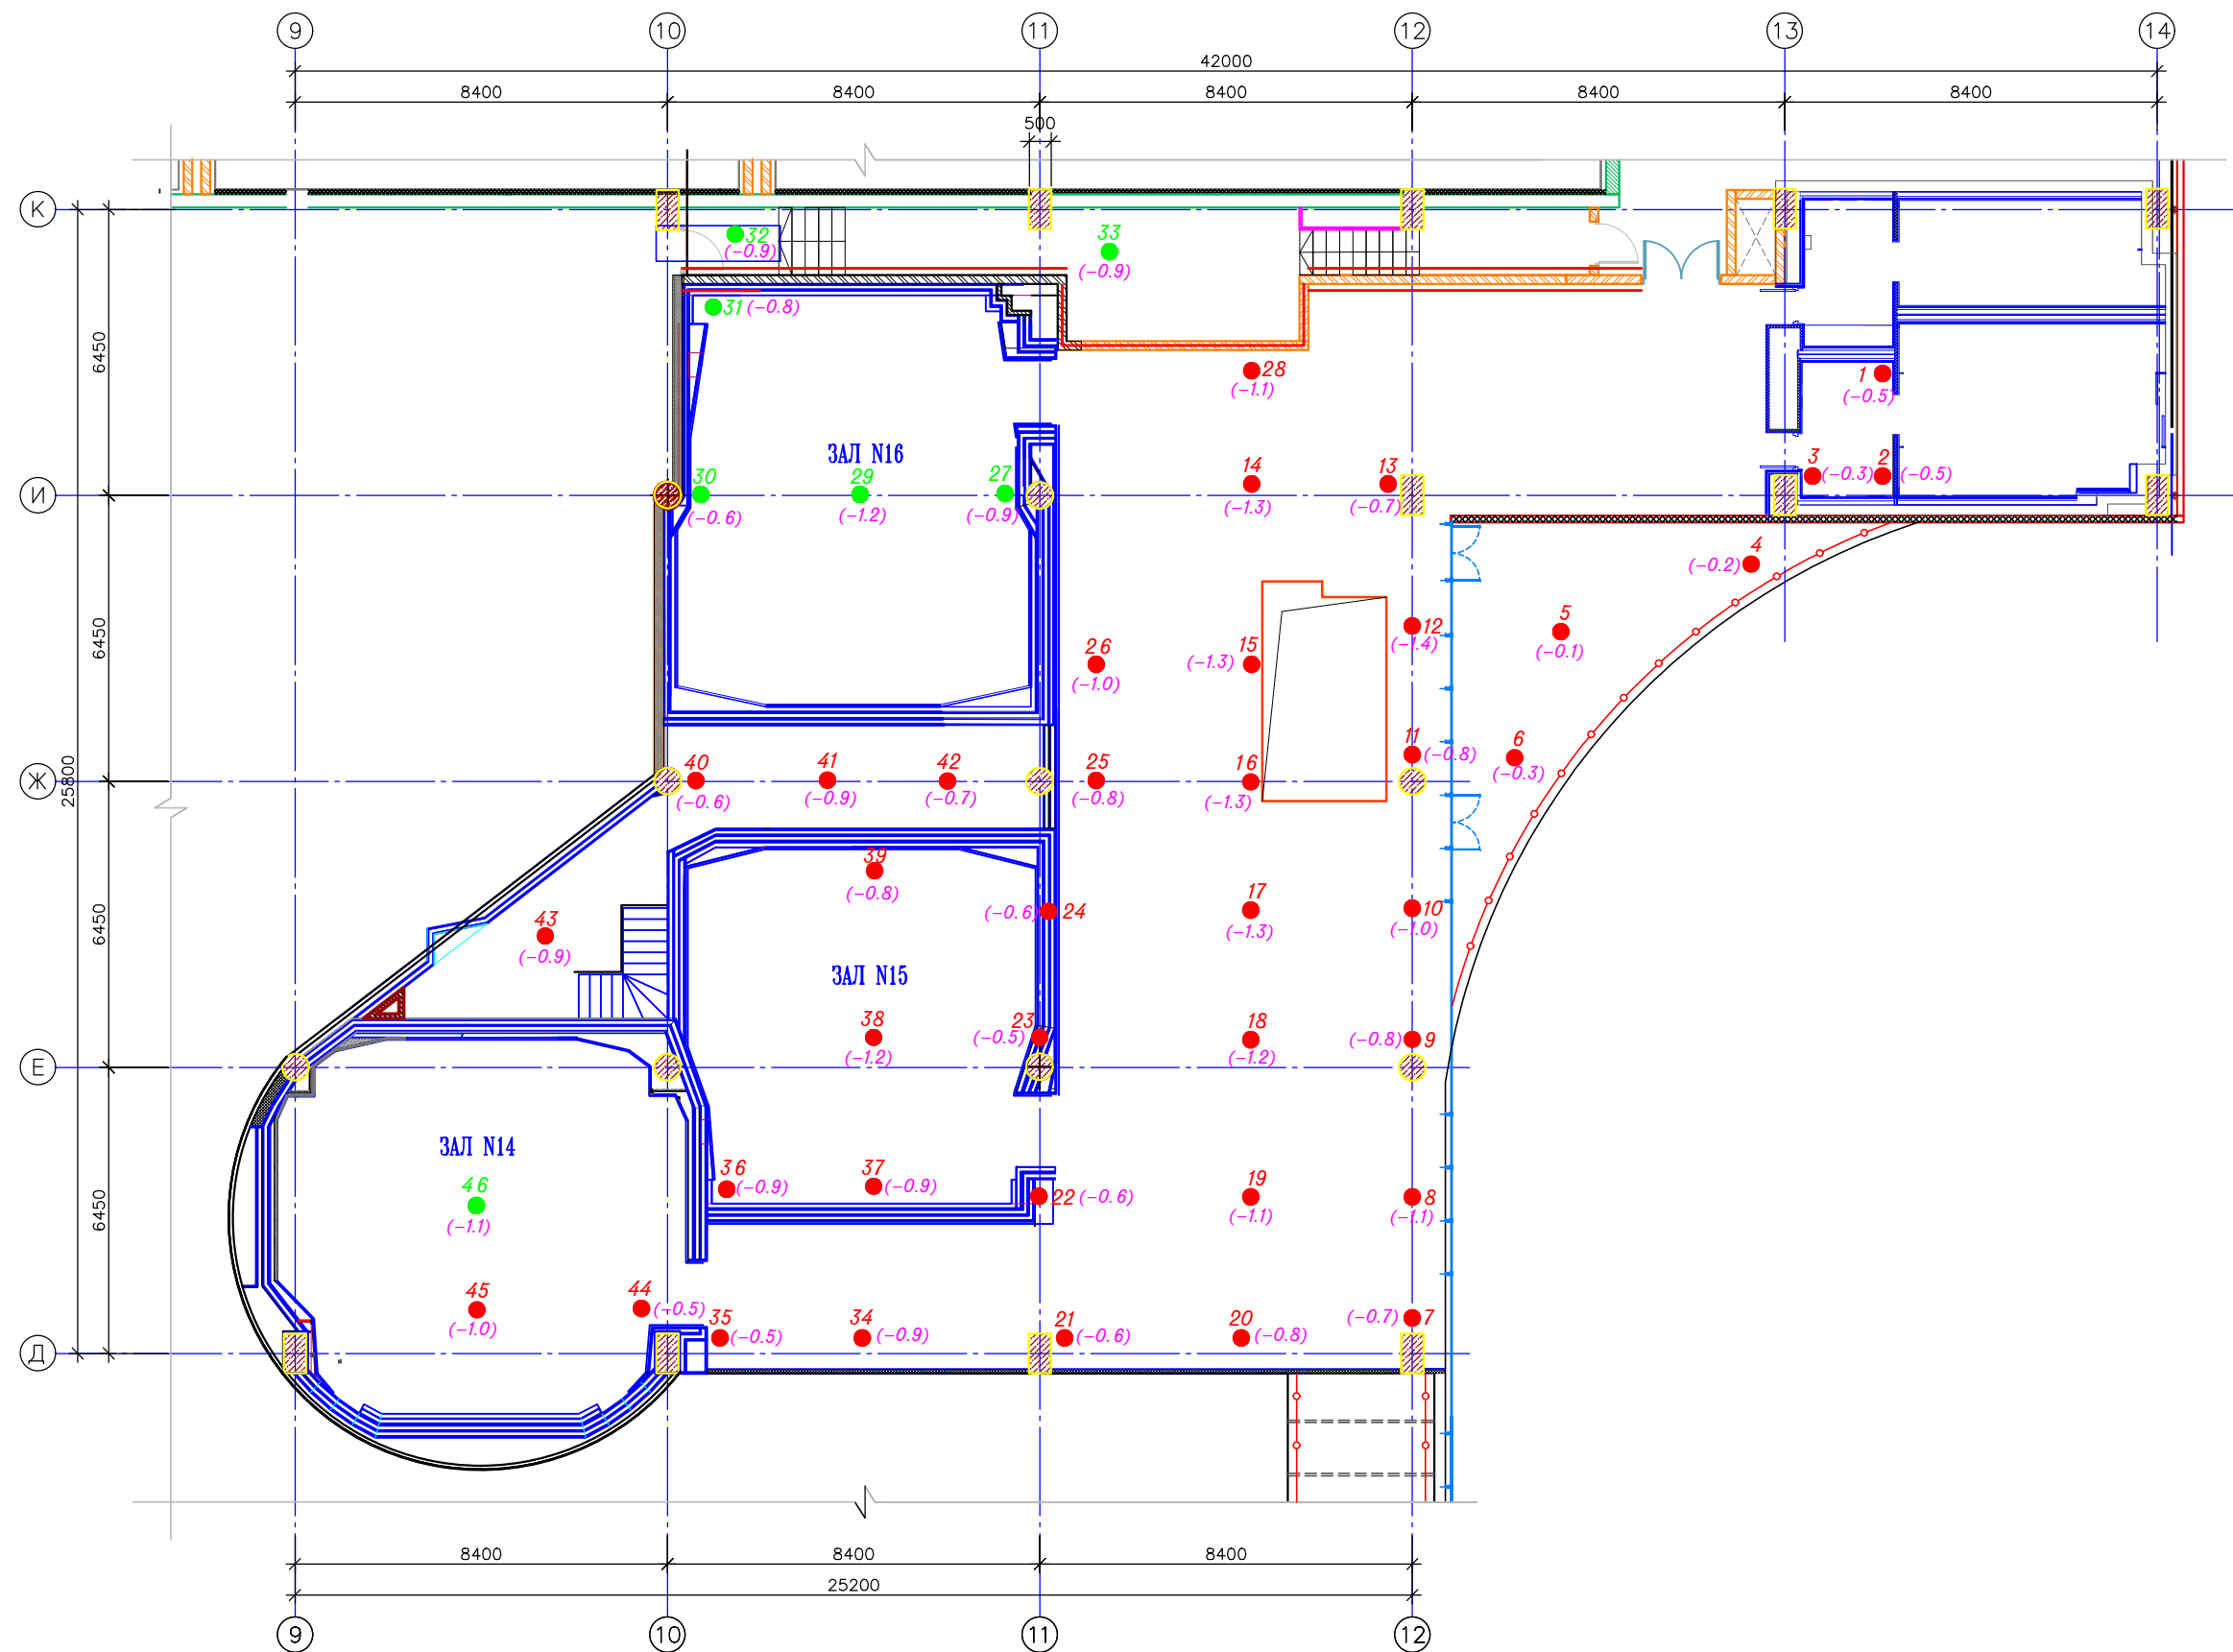

Условные обозначения:

- 1 – место установки нивелирной рейки на отм. +13.180м.(низ плиты перекрытия)
- 31 – место установки нивелирной рейки на отм. +13.400м.(верх плиты перекрытия)
- (-0.3) – накопленная осадка, в мм (за период с 14.08.2021г. по 08.12.2021г..)

						17-П-У				
						ТРЦ "ГОРИЗОНТ" по адресу: Ростовская область, г. Ростов-на-Дону, проспект Михаила Нагибина, 320/2				
Изм.	Кол.	Лист	№ док	Подпись	Дата					
Рук-ль	Савельев Д.В.					Проект усиления монолитной плиты перекрытия на отм. +13,400		Стадия	Лист	Листов
Геодезист	Чернощеков В.В.							Р	1	1
						Высотная исполнительная схема плиты перекрытия в осях 9-14/Д-К на отм. +13.400м. (верх плиты перекрытия) и на отм. +13.180м. (низ плиты перекрытия)		ИП Савельев Д.В. 2021 год.		